


Rev	avser	Sign	Datum	Rev
	RELATIONSHANDLING DELETAPP	TR	2021-01-25	F
	BYGGHANDLING PA1271-2	TR	2021-02-18	G
	RELATIONSHANDLING	TR	2021-09-10	H

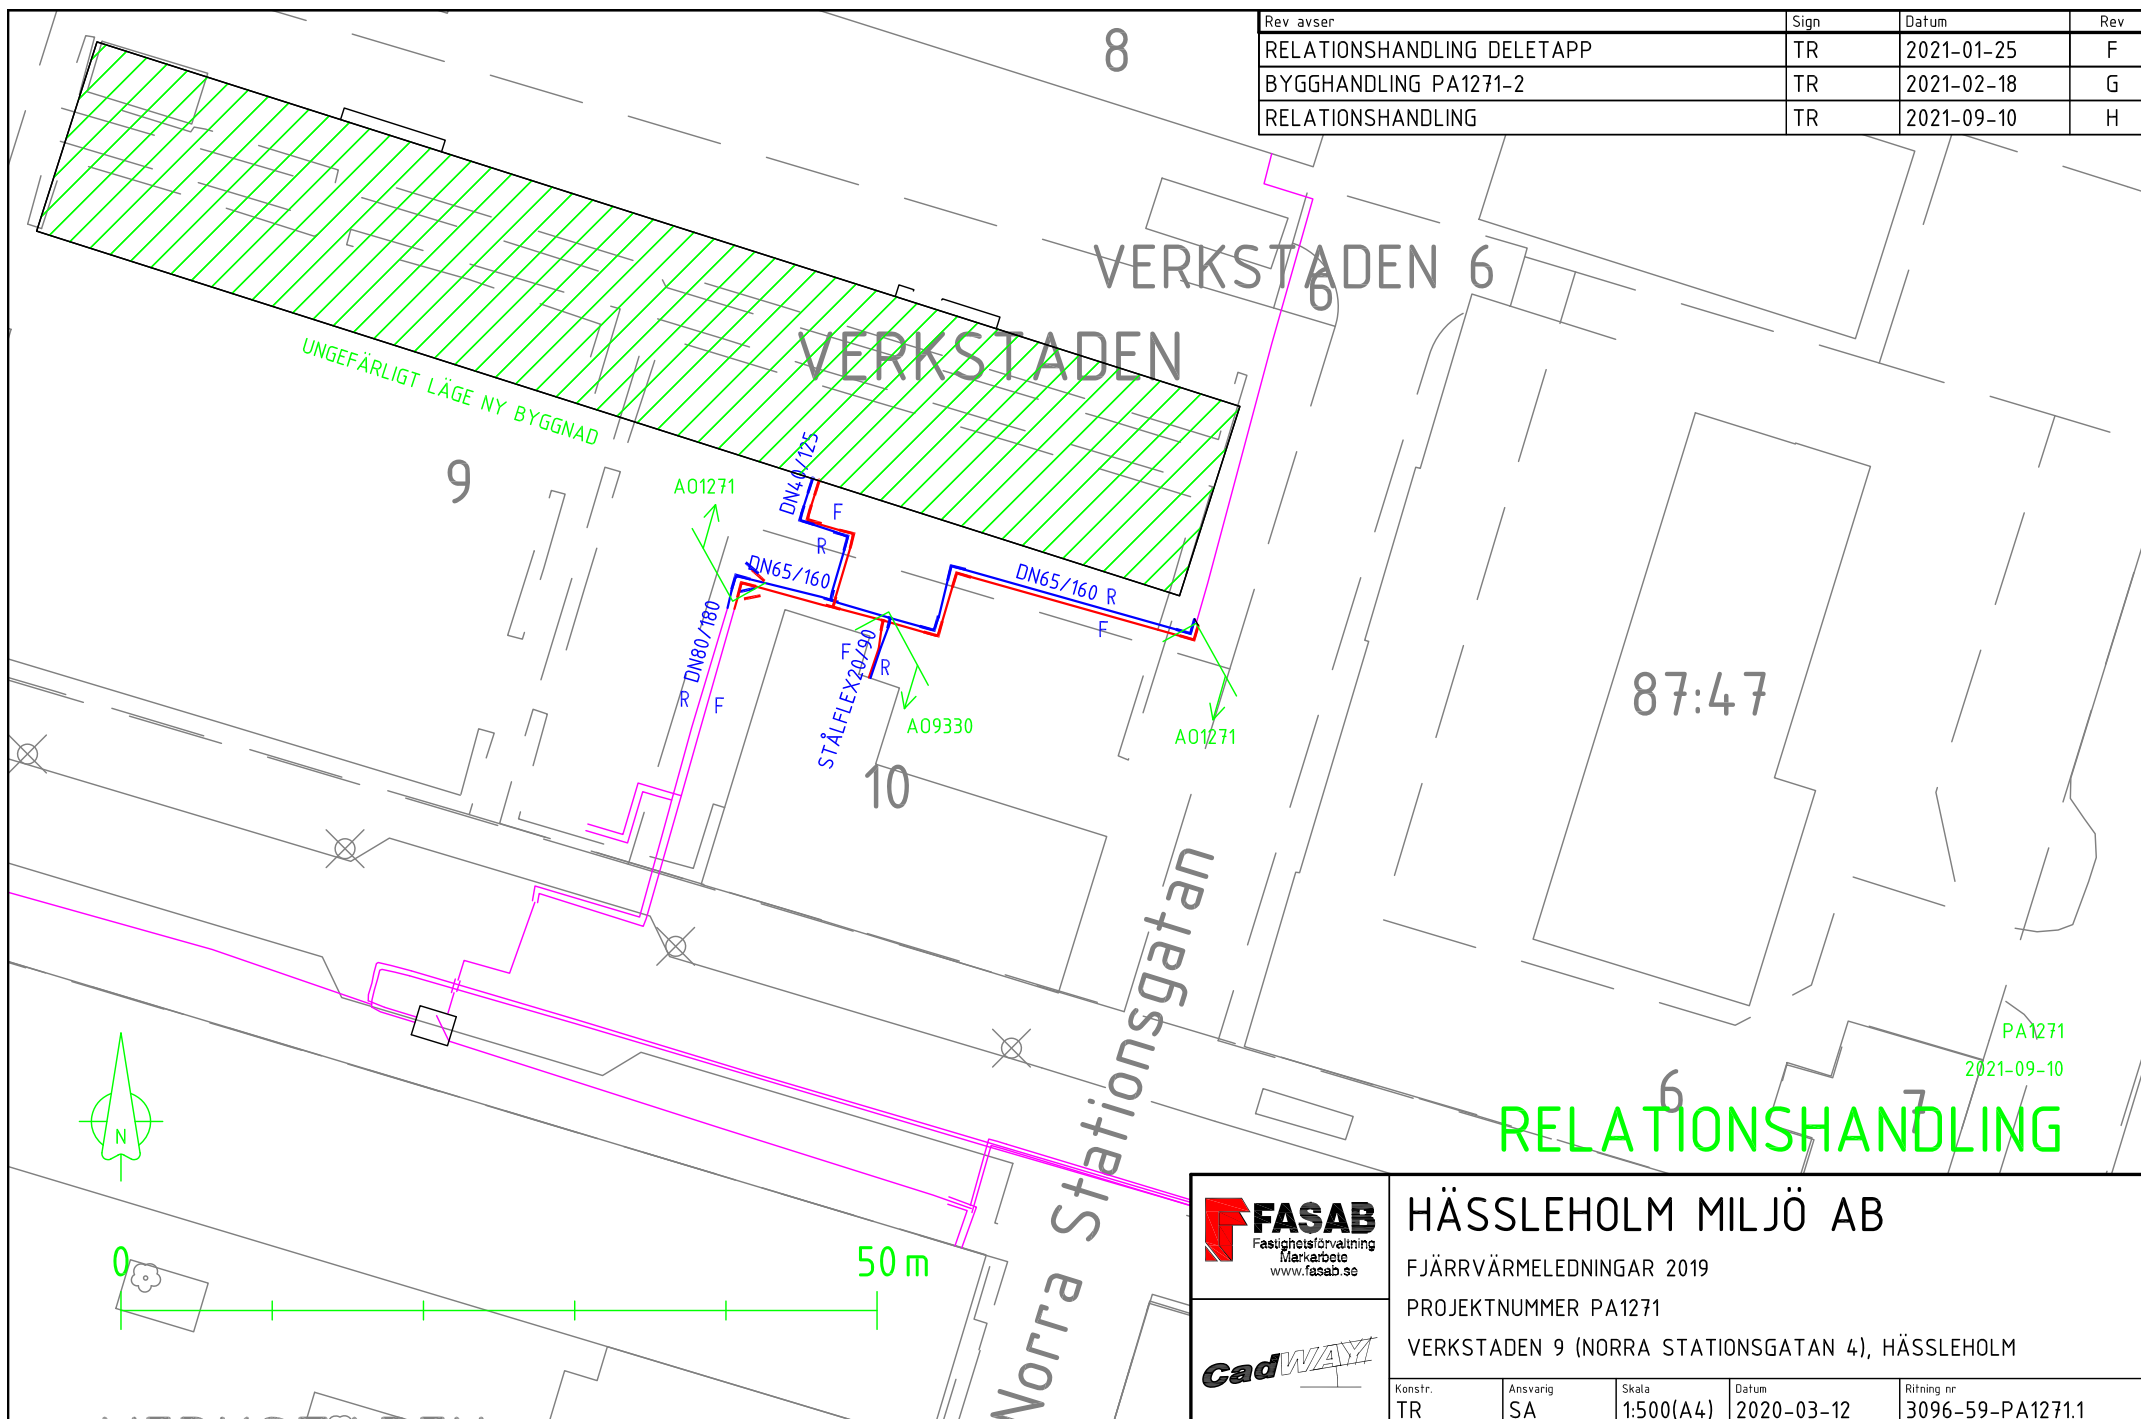

HÄSSLEHOLM MILJÖ AB

FJÄRRVÄRMELEDNINGAR 2019

PROJEKTNUMMER PA1271

VERKSTADEN 9 (NORRA STATIONSGATAN 4), HÄSSLEHOLM

Konstr.	Ansvarig	Skala	Datum	Ritning nr
TR	SA	1:500(A4)	2020-03-12	3096-59-PA1271.1